



Coordinadores:
Mónica Ramón
Galería Artur Ramon Art

Comisaria:
Silvia Ventosa

fecha / date:
SEPTIEMBRE 2021

Arquitectura exposición:
Antonio Sanmartín
aZCÓN architectures SLP

Montaje:
Xim I. Rabassa


Fotografía:
Guillem Fernández-Huerta









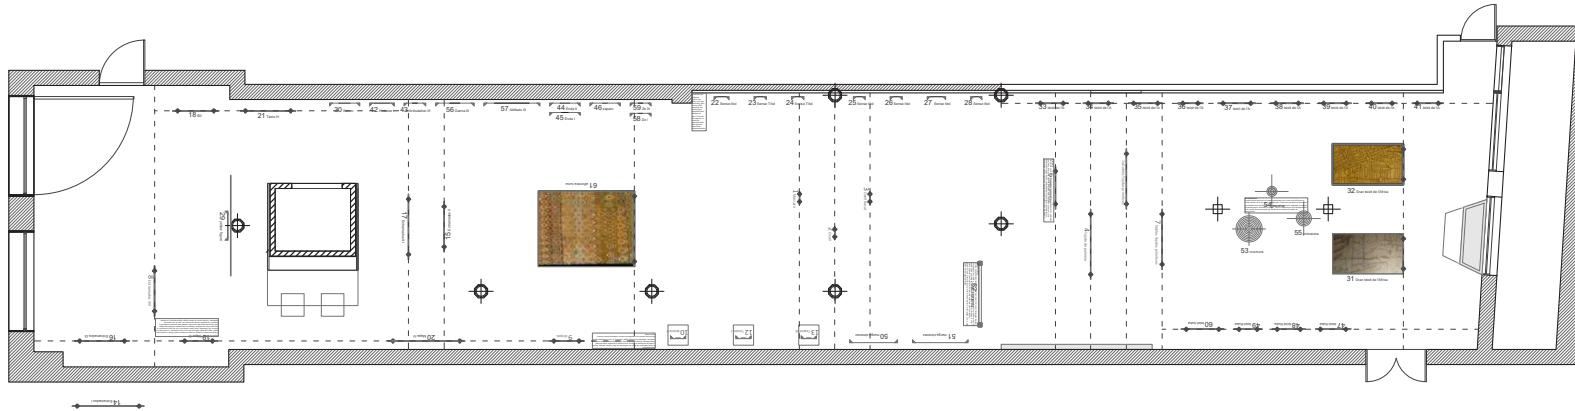

Cliente
Galería Artur Ramón Art

Título del proyecto
161_Teixits

Equipo redactor



azCÓN architectures
Antonio Sanmartín
C/Tánger 48. 08018 Barcelona
CIF B67158089
azcon@coac.net
www.azconarchitectures.com

Colaboradores:
Nicole Galdo


Título del plano
Planta y secciones longitudinales
(As built)




Fecha
sept 2021 07/09/2021
Escala
A1 1/50 Num. plano
A3 1/100

A04



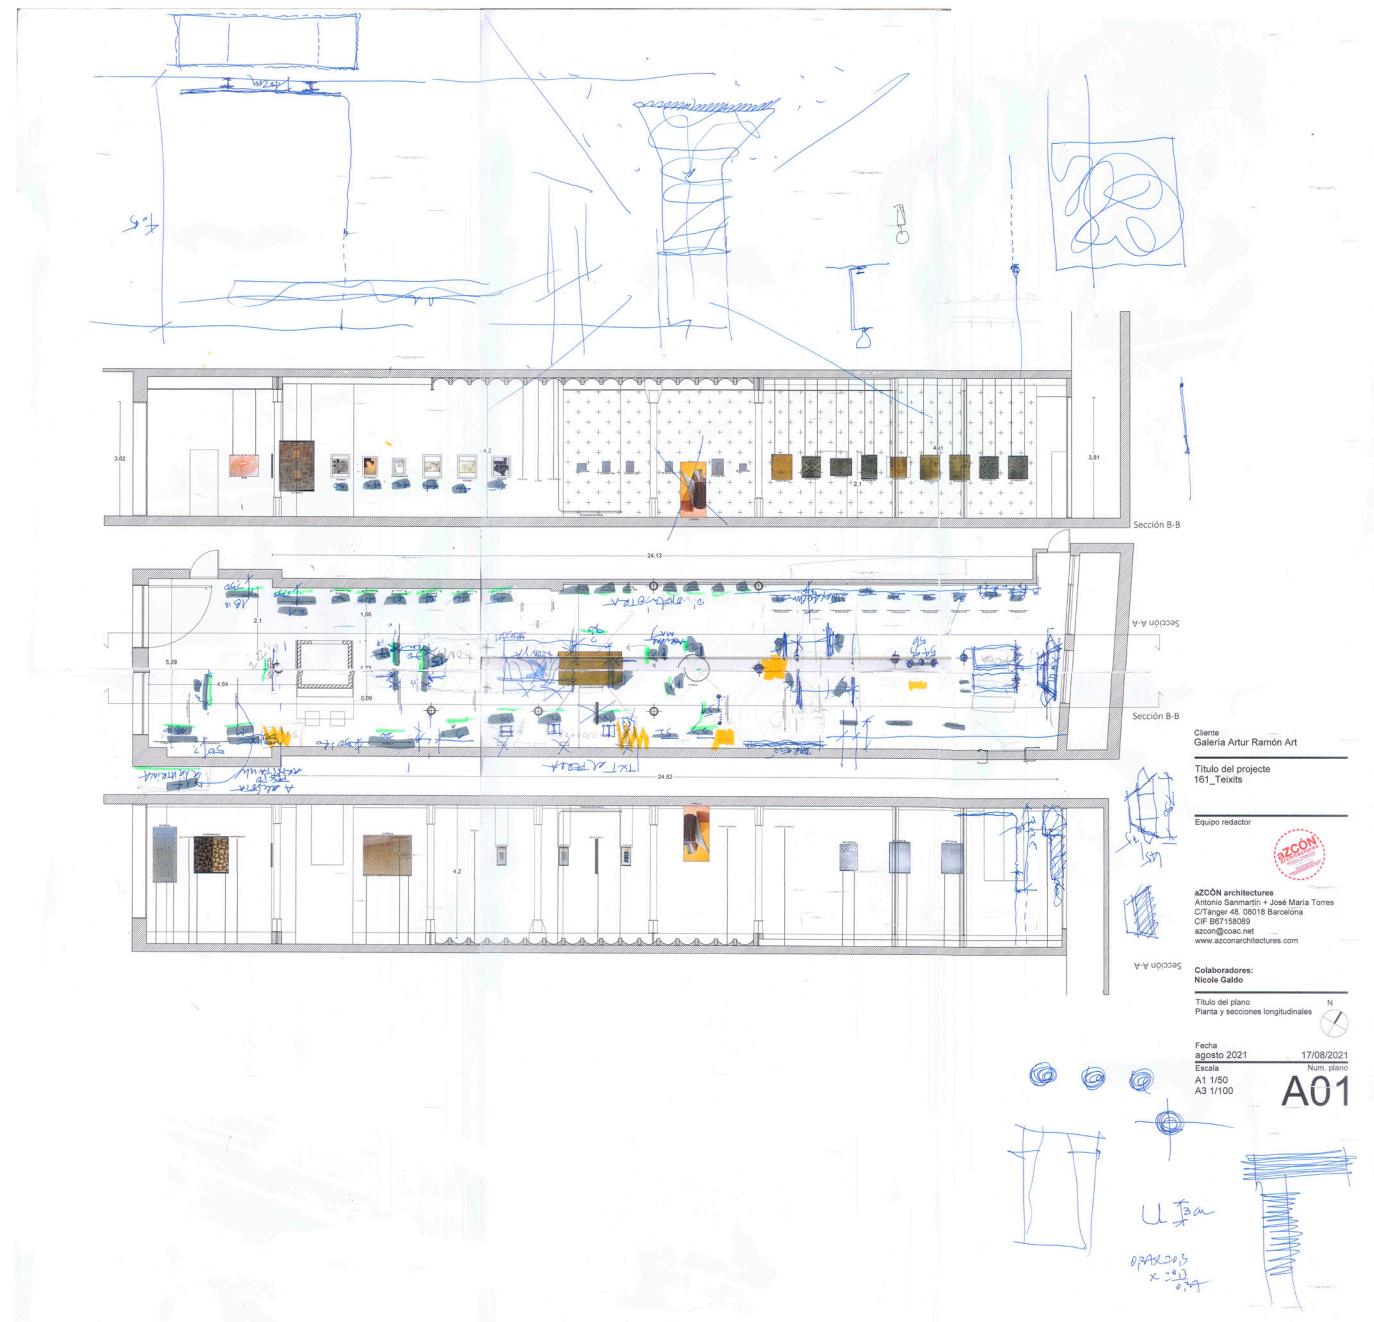

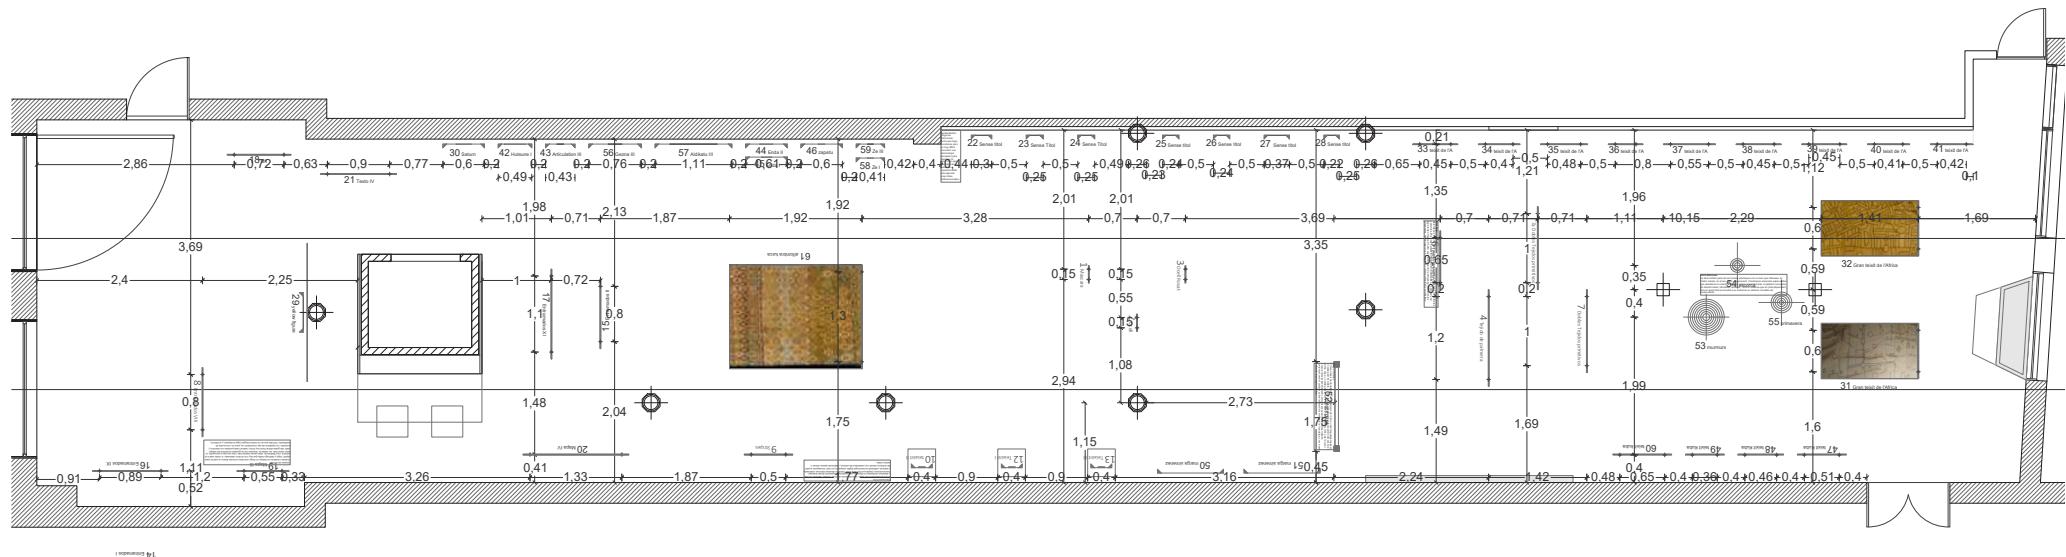

Cliente
Galería Artur Ramón Art

Título del proyecto
161_Teixits


Equipo redactor



azCON arquitectures
Antonio Samartín
C/Tánger 48, 08018 Barcelona
CIF B67150289
azcon@coast.net
www.azconarchitectures.com

Colaboradores:
Nicole Galdo

Título del plano
Planta N
Fecha
sept 2021
Escala
A1 1/25
07/09/2021
Num. plano
A02

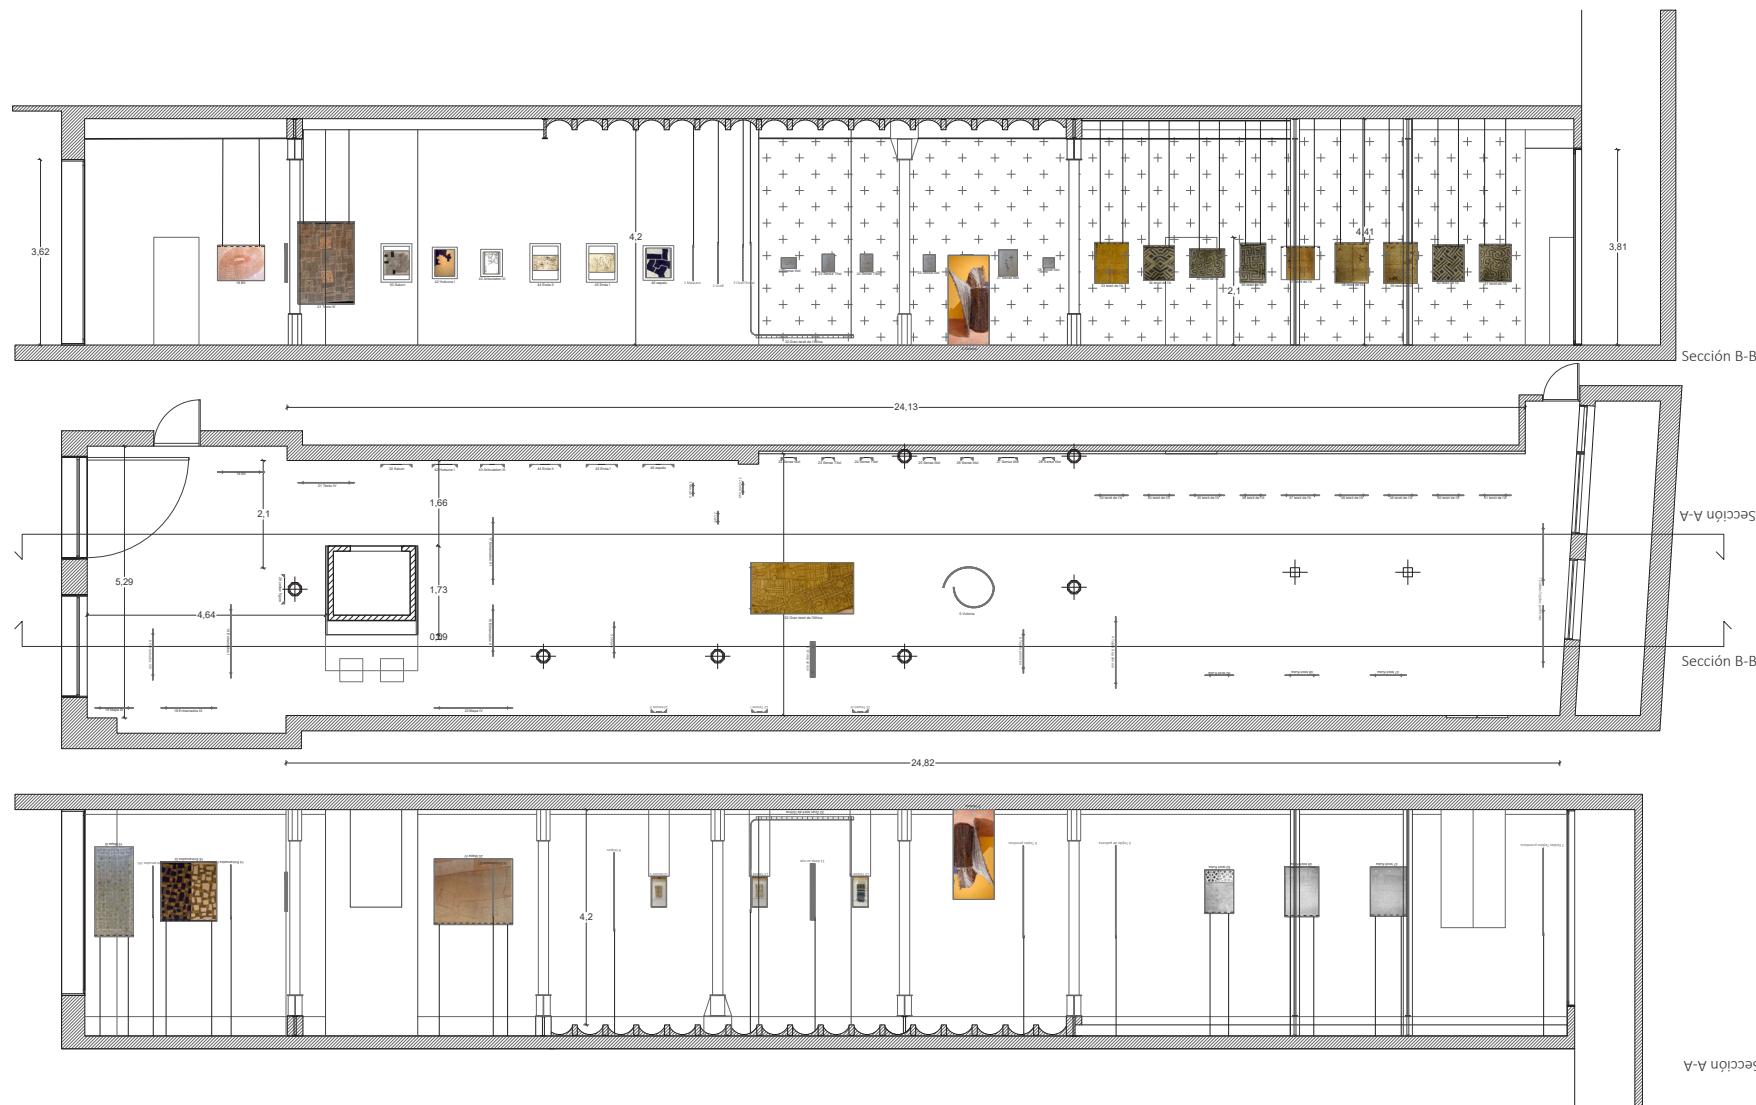

Cliente
Galería Artur Ramón Art

Título del proyecto
161_Teixits

Equipo redactor




azCÓN architectures
Antonio Sanmartín + José María Torres
C/Tánger 48. 08018 Barcelona
CIF B67158089
azcon@coac.net
www.azconarchitectures.com




Sección A-A

Colaboradores:
Nicole Galdo

Título del plano
Planta y secciones longitudinales
N

Fecha
agosto 2021
Escala
A1 1/50
A3 1/100
Num. plano
A01

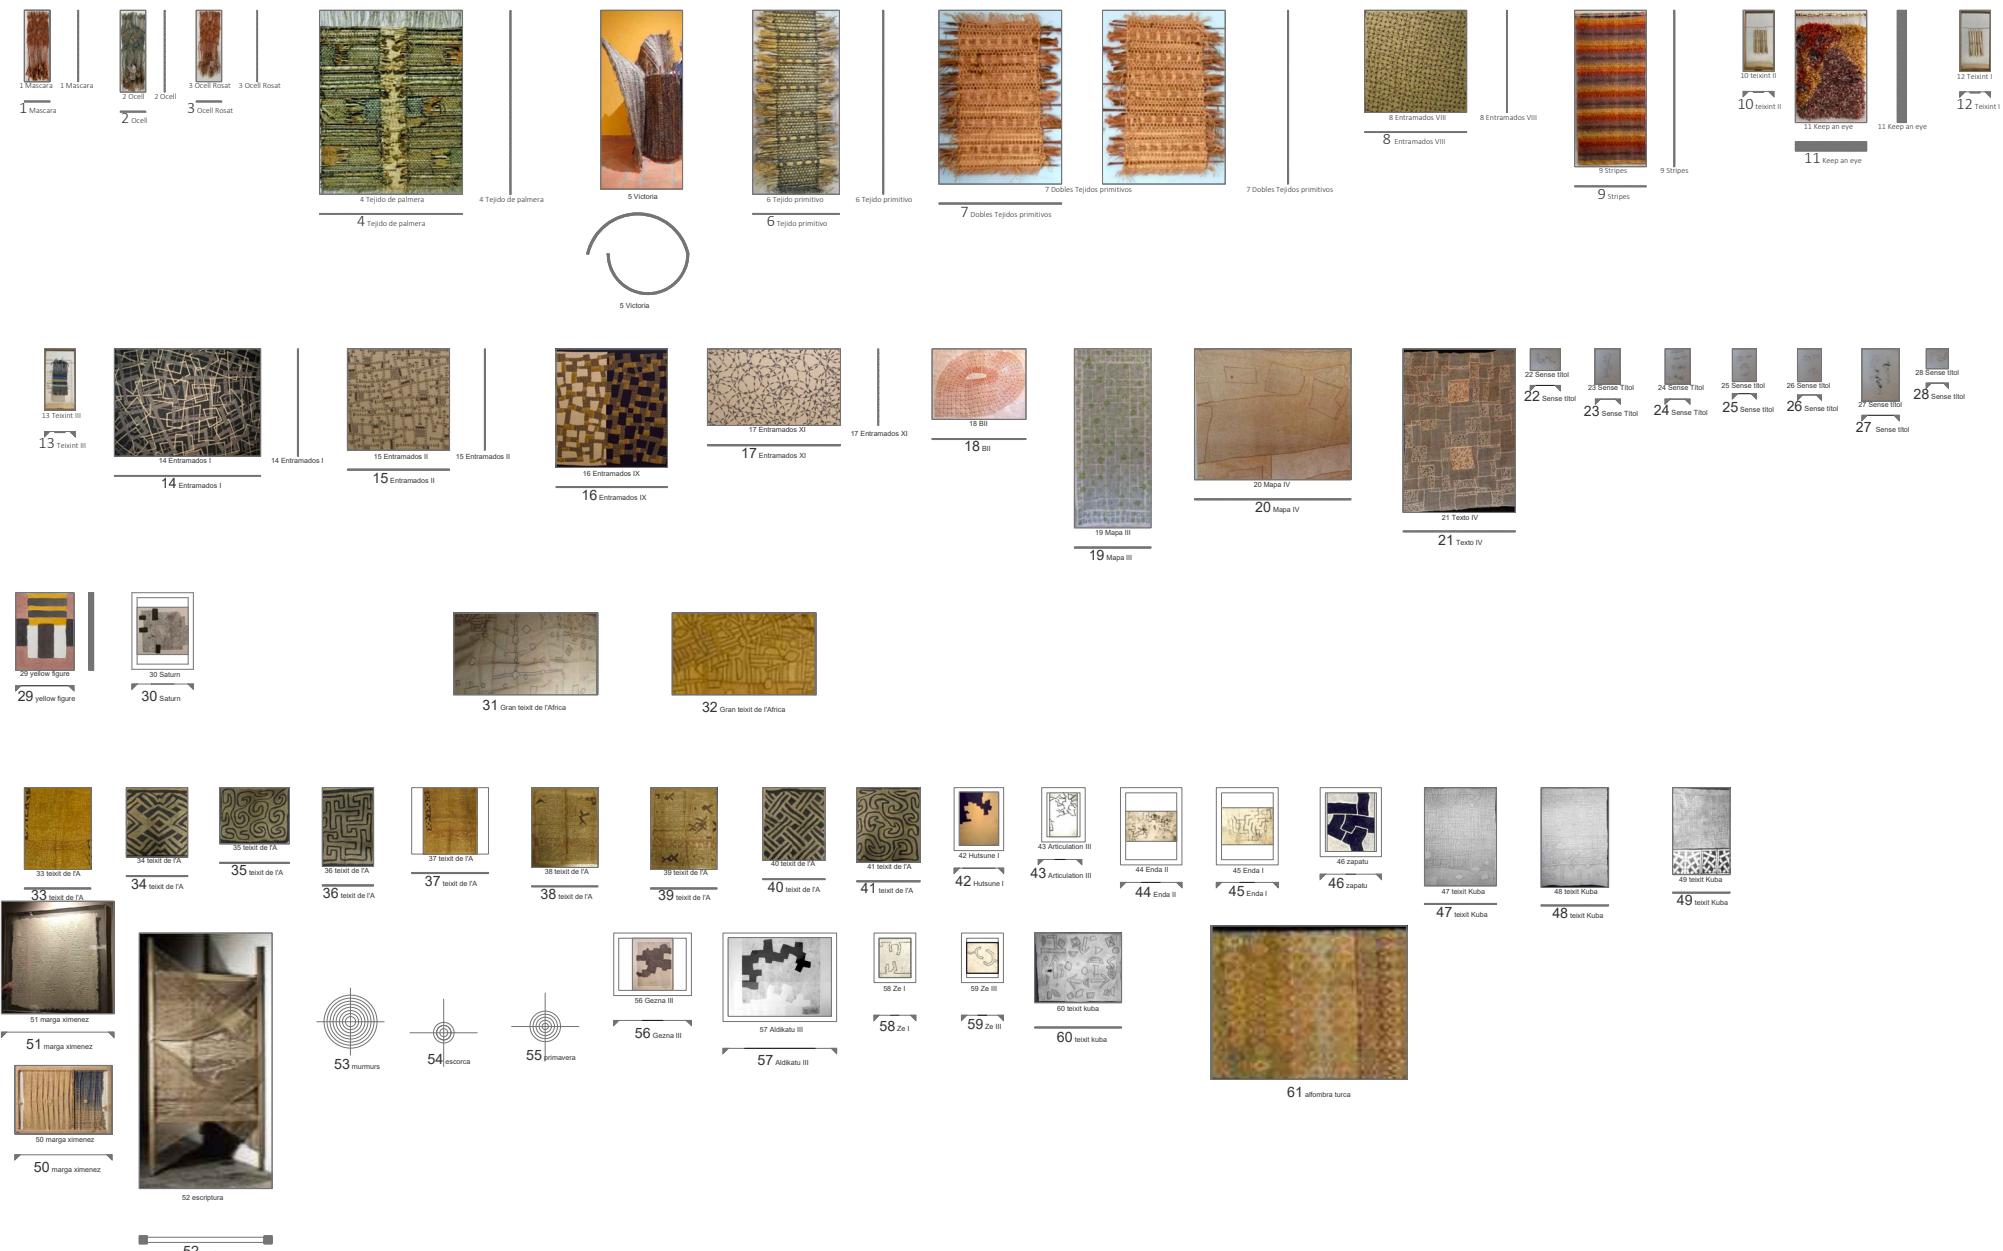

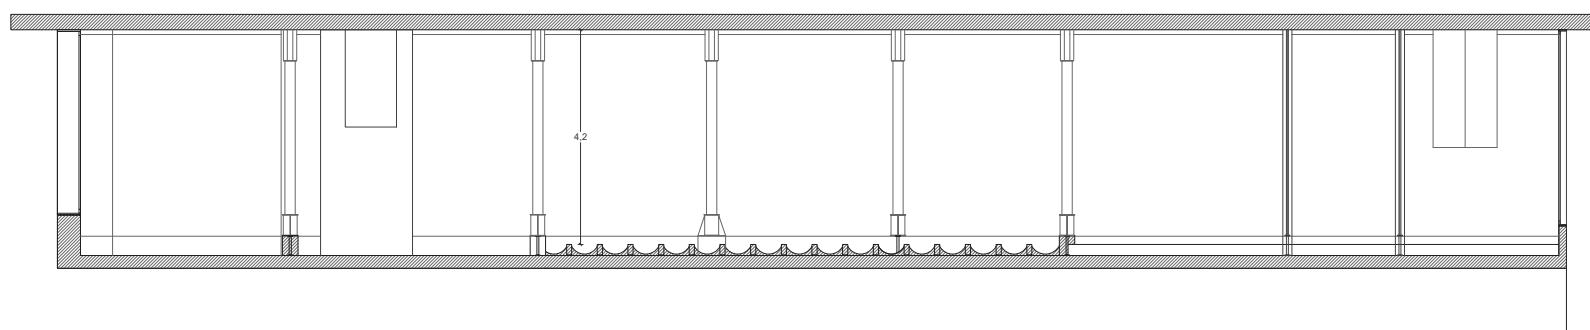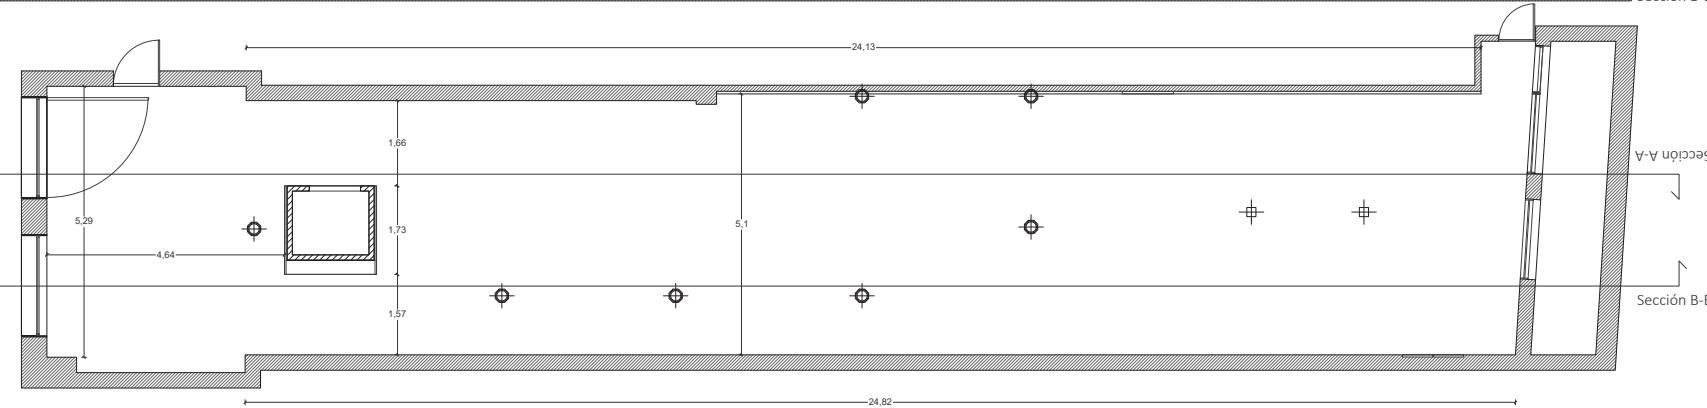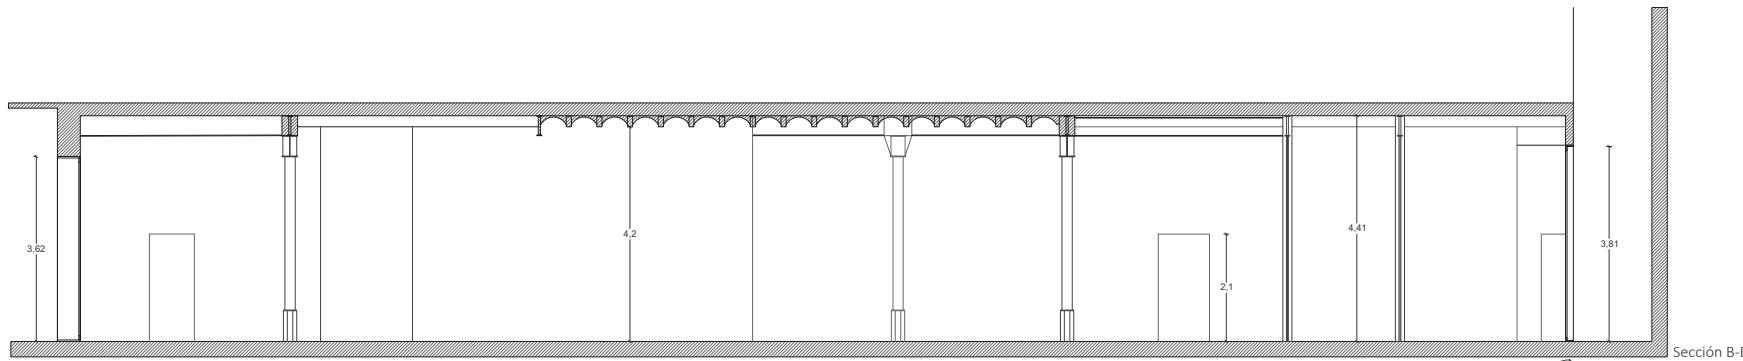

Cliente
Galería Artur Ramón Art

Título del proyecto
161_Teixits

Equipo redactor



azCÓN architectures
Antonio Sanmartín + José María Torres
C/Tanger 48. 08018 Barcelona
CIF B67158089
azcon@coac.net
www.azconarchitectures.com




Sección A-A


Colaboradores:
Nicole Galdo



Título del plano
Planta y secciones longitudinales
N


Escala
agosto 2021 17/08/2021
A1 1/50
A3 1/100

A01

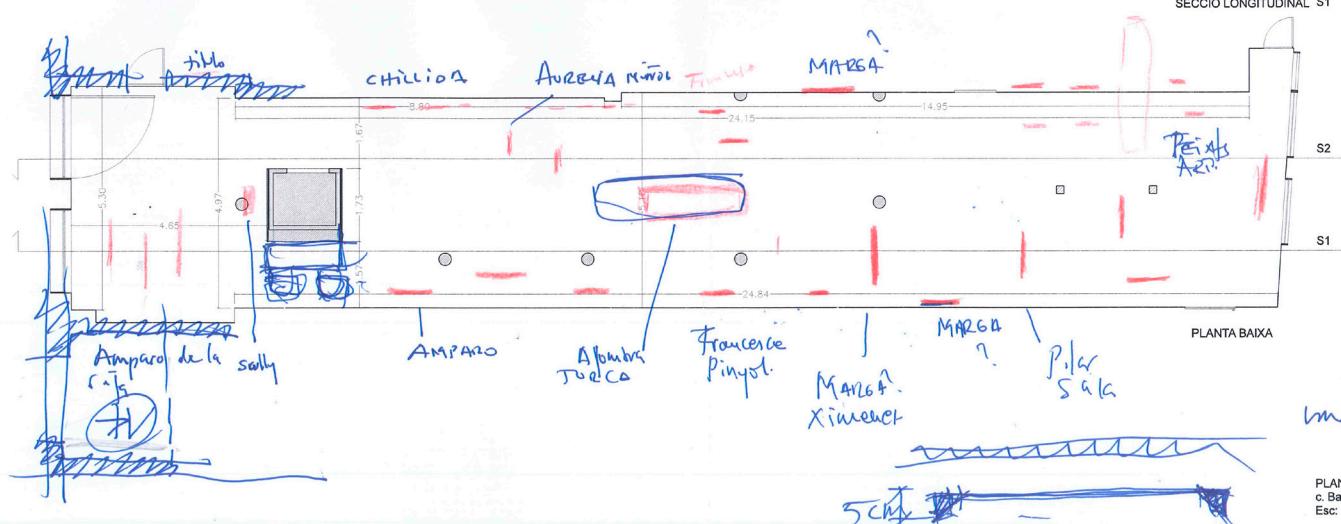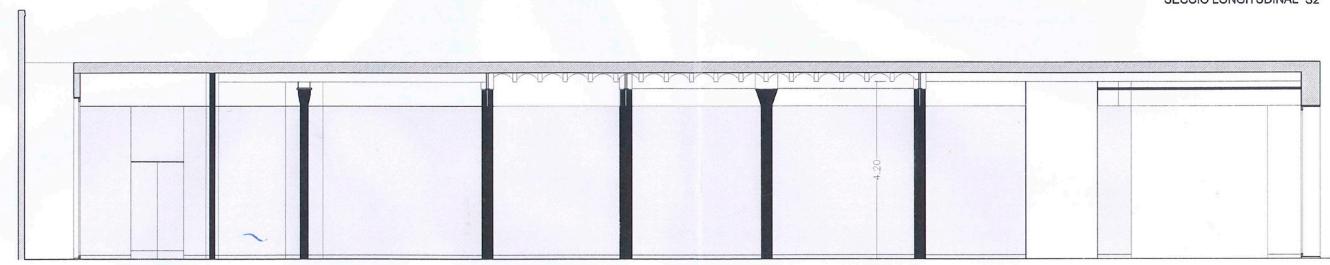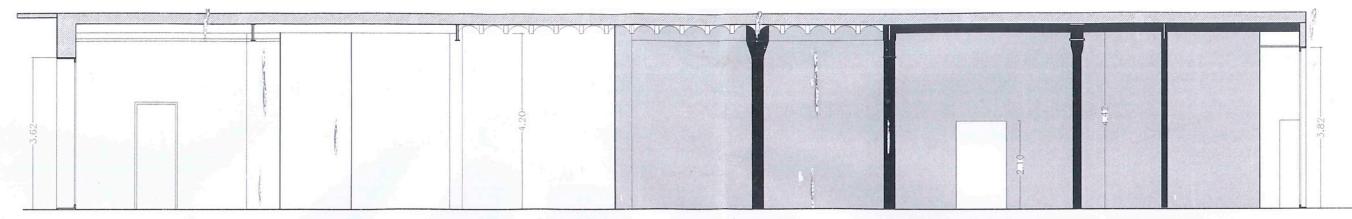


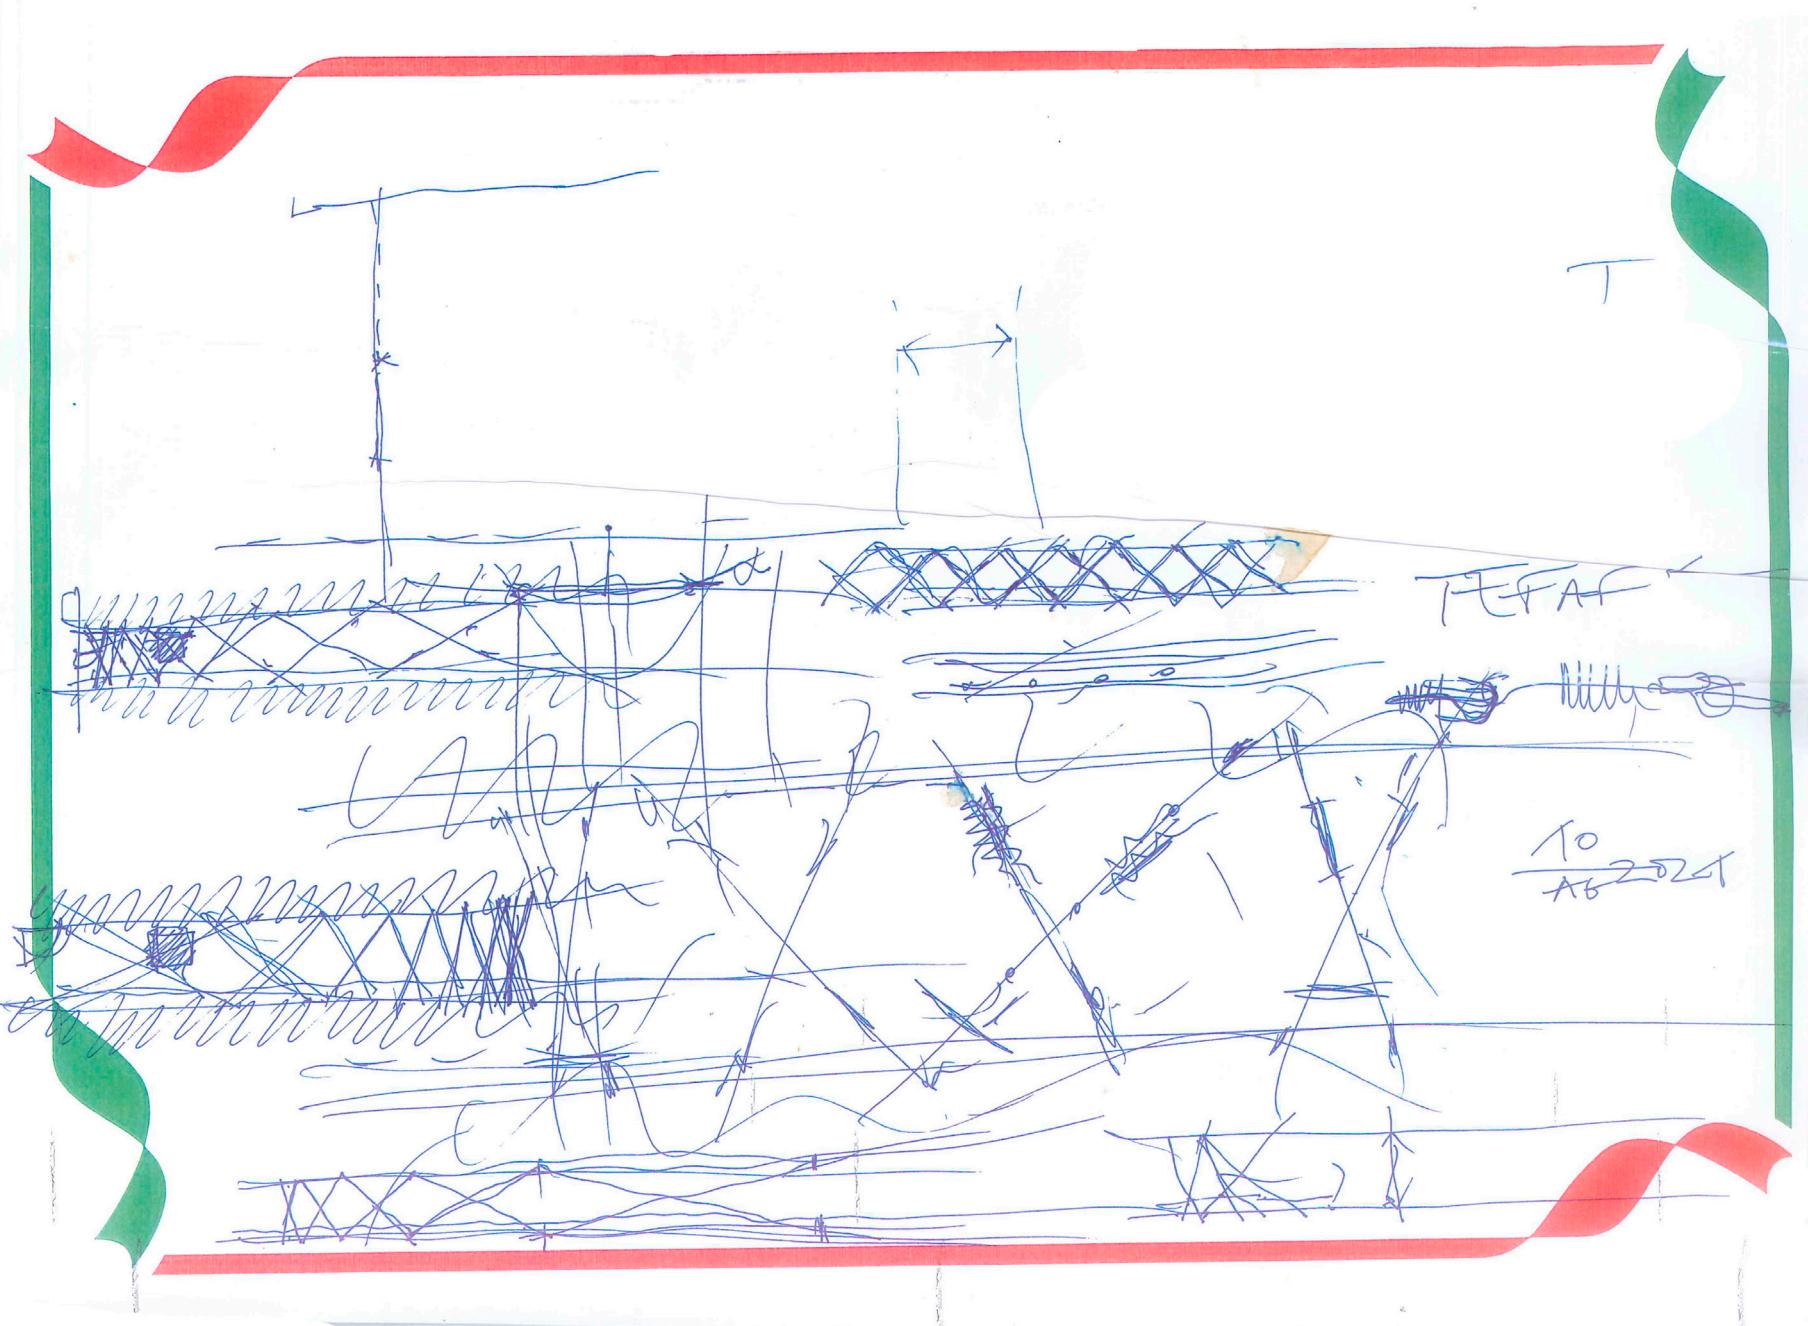

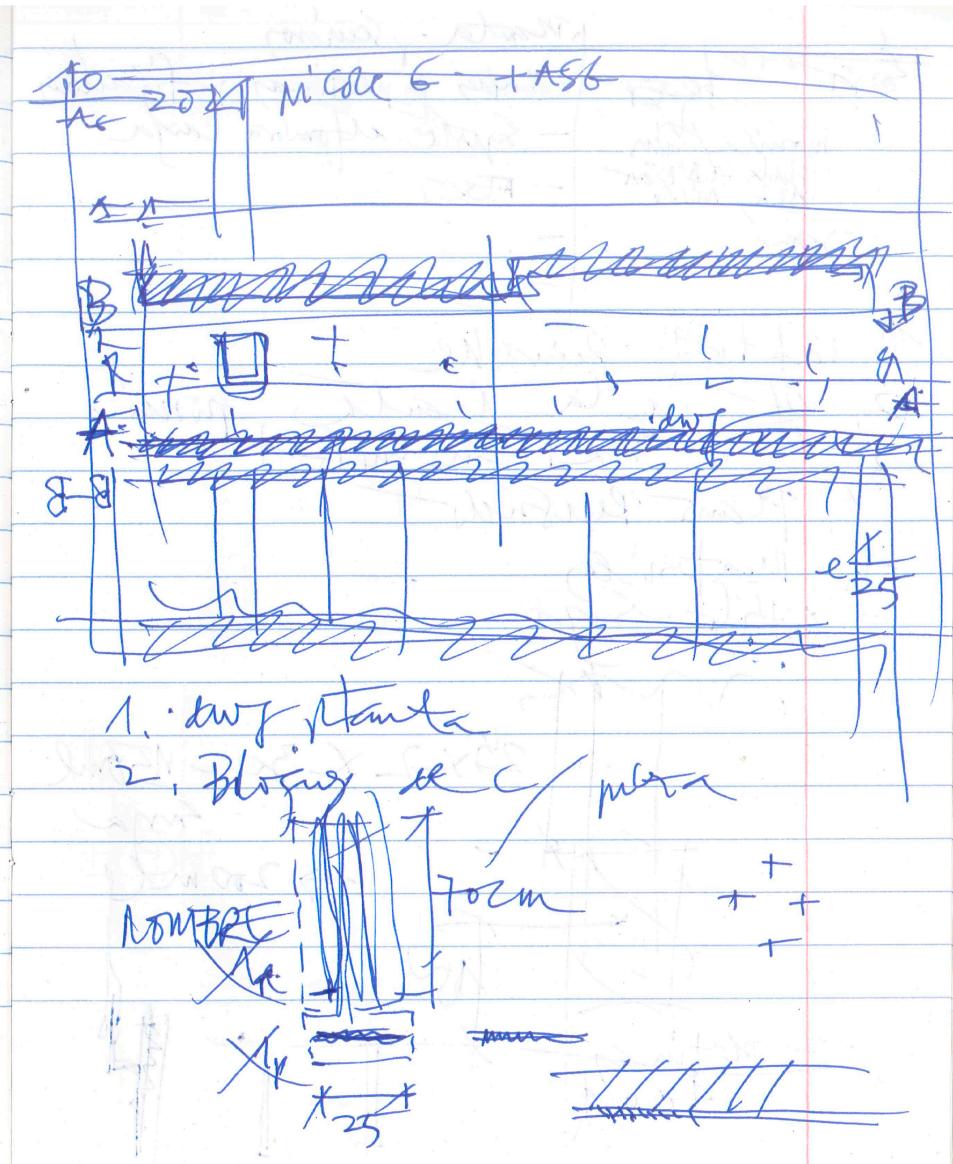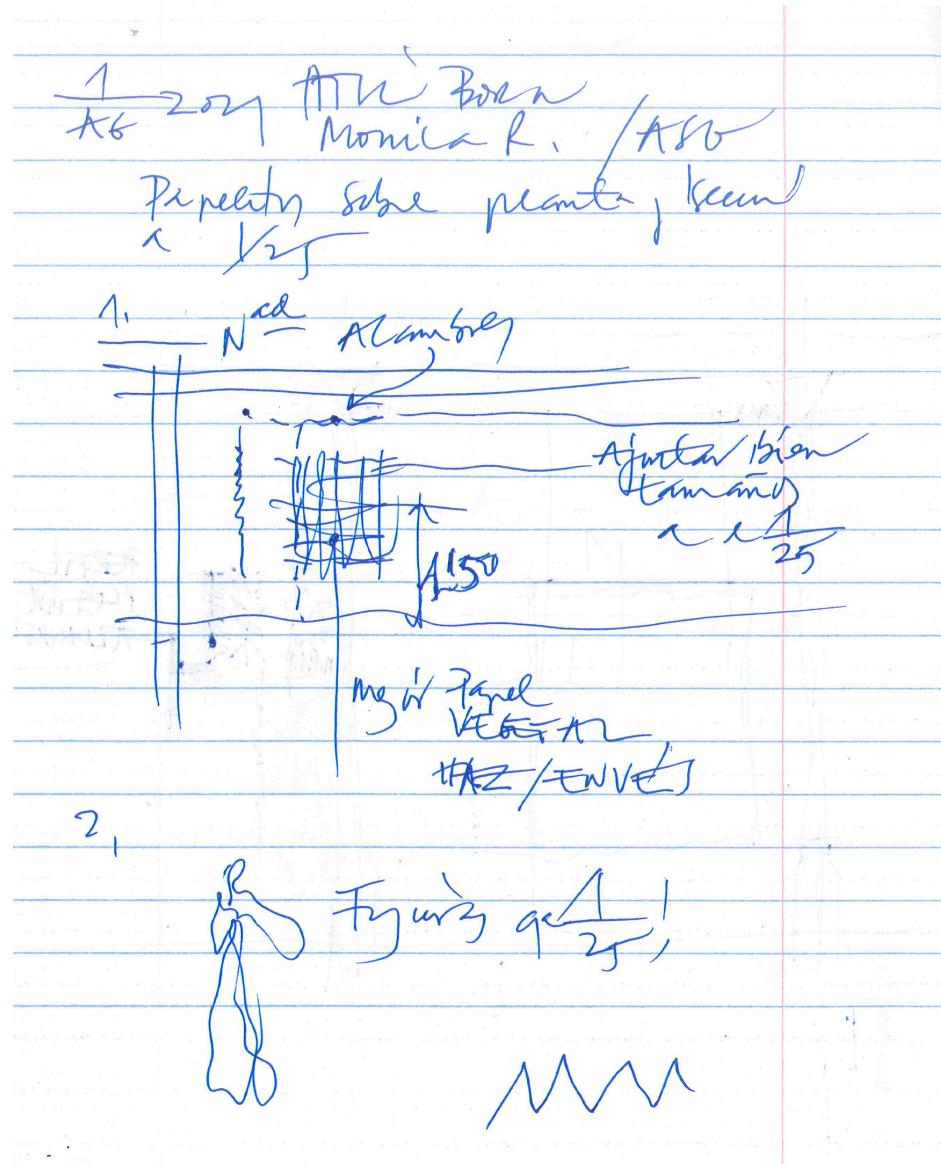

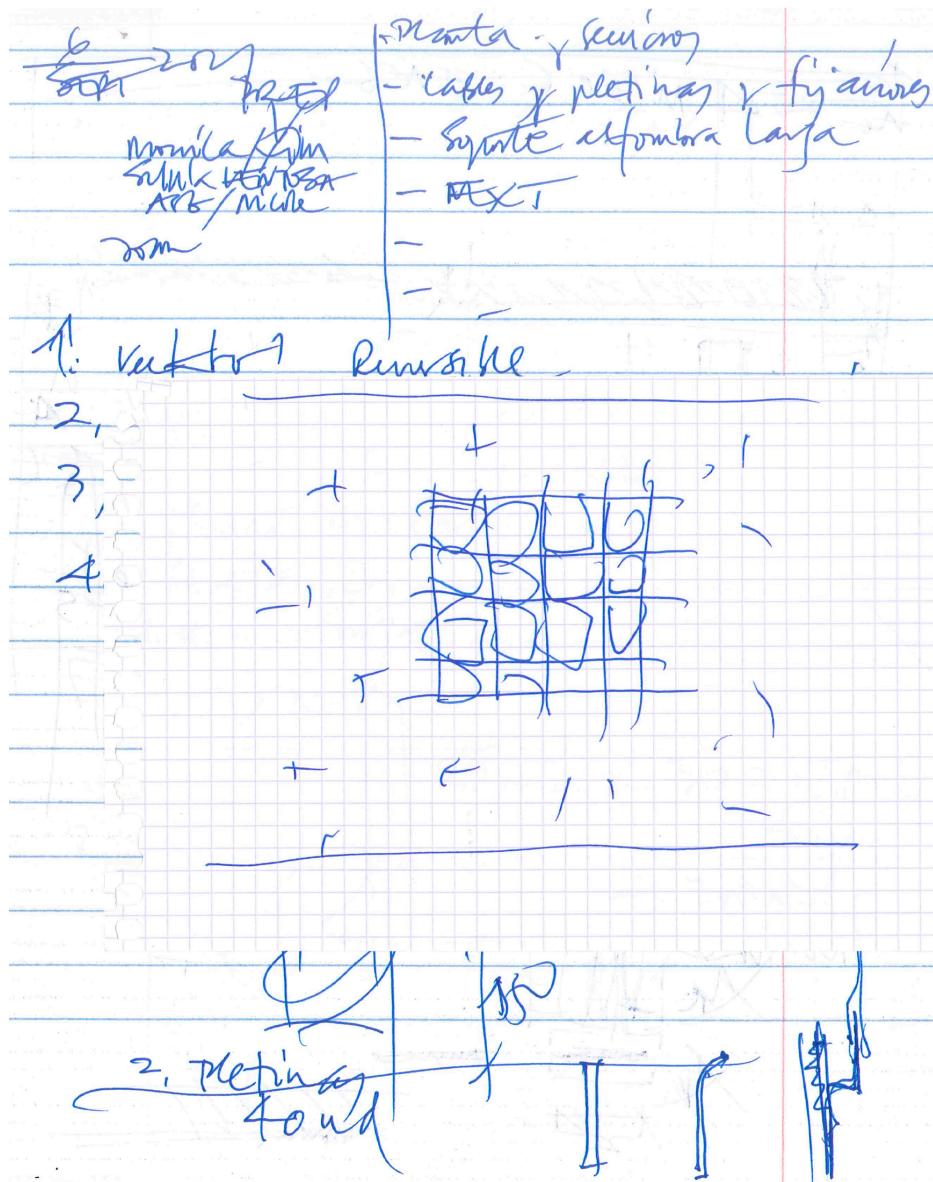



3. 25nd 1 mil
 5nd 1,5 mil

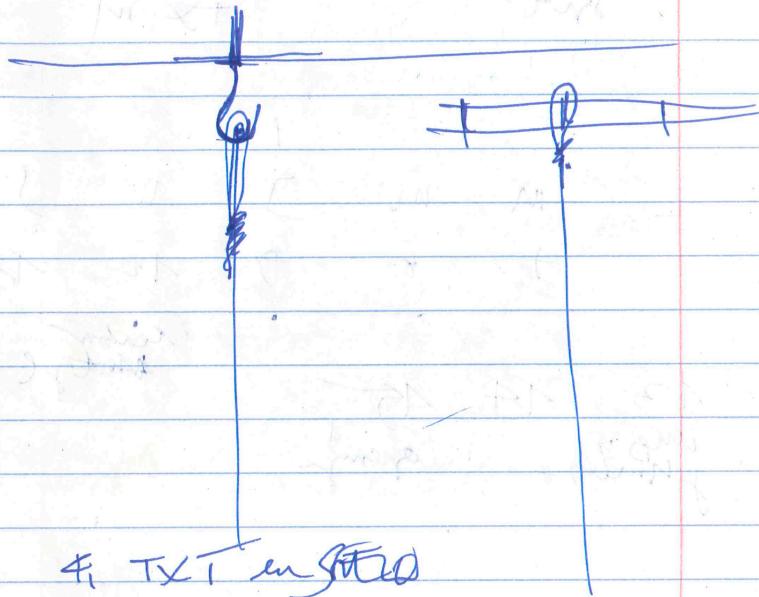


4. TEXT en FIBRA

5. GOMA

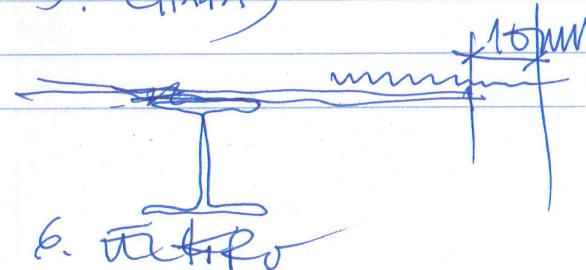

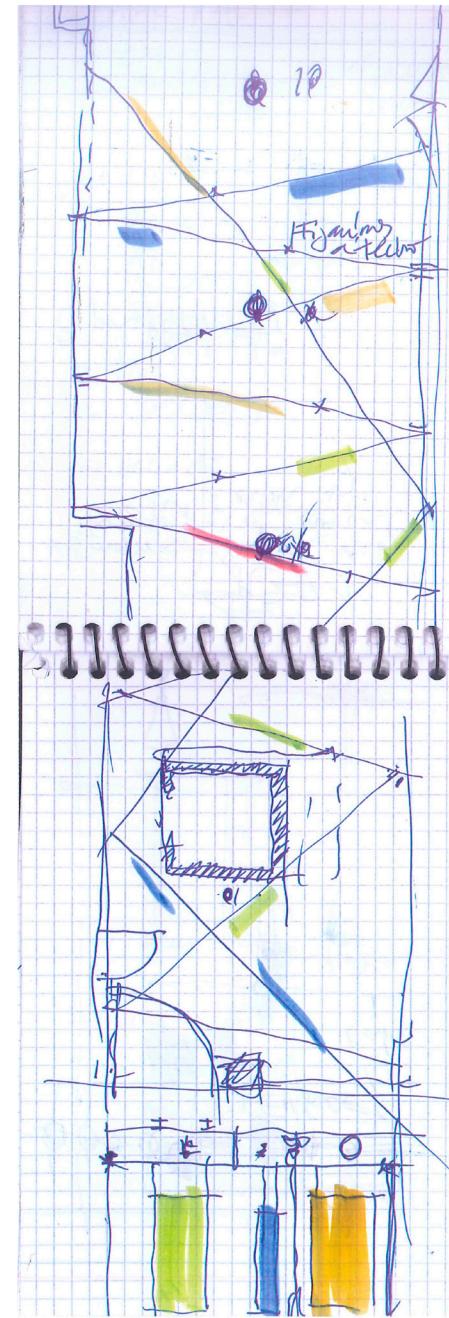

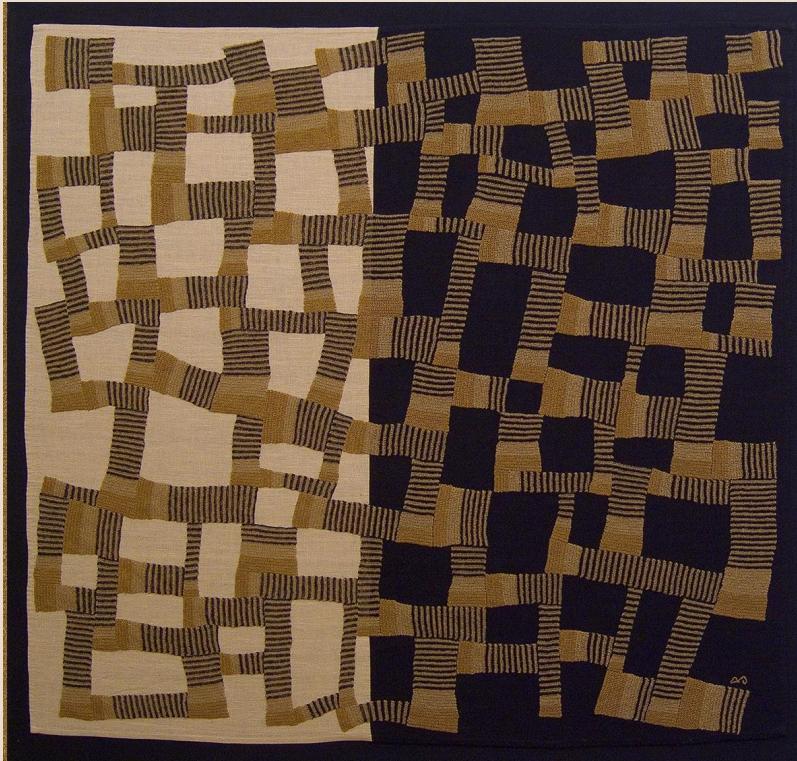

LABERINTS I TEXTURES

Carla Mañosas

Aurèlia Muñoz

Francesca Piñol

Pilar Sala

Amparo de la Sota

Magda Ximénez

Laberints i textures és la nova aposta d'Artur Ramon Art per al món de l'art tèxtil. Presentem sis artistes dones, majoritàriament catalanes, que treballen textures i volums tèxtils amb línies sinuoses que recorden un laberint imaginari. Obres contemporànies en analogia de grafismes amb una selecció de gravats d'Eduardo Chillida, teixits africans *Kuba* excepcionals de finals del segle XIX, i una catifa turca teixida amb la tècnica de *soumak*, de 1800.

Comissària: Sílvia Ventosa, doctora en antropologia, conservadora de Tèxtil i Moda del Museu del Disseny de Barcelona.

14.09.2021 – 29.10.2021

INAUGURACIONS

Dimecres 15 de setembre a partir de les 17 h

VISITA GUIADA

Dijous 16 de setembre a les 19 h

AFORAMENT LIMITAT

Es prega confirmació a gestioart@arturamon.com

Amparo de la Sota. Entramados IX. 2006. Lli, gauxet. 116 x 109 cm.

ARTUR RAMON ART
BARCELONA 1911

Bailèn, 19 · 08010 Barcelona | www.arturamon.com | art@arturamon.com | +34 93 302 59 70